


計画図

S=1:2,500 (A1)
S=1:5,000 (A3)

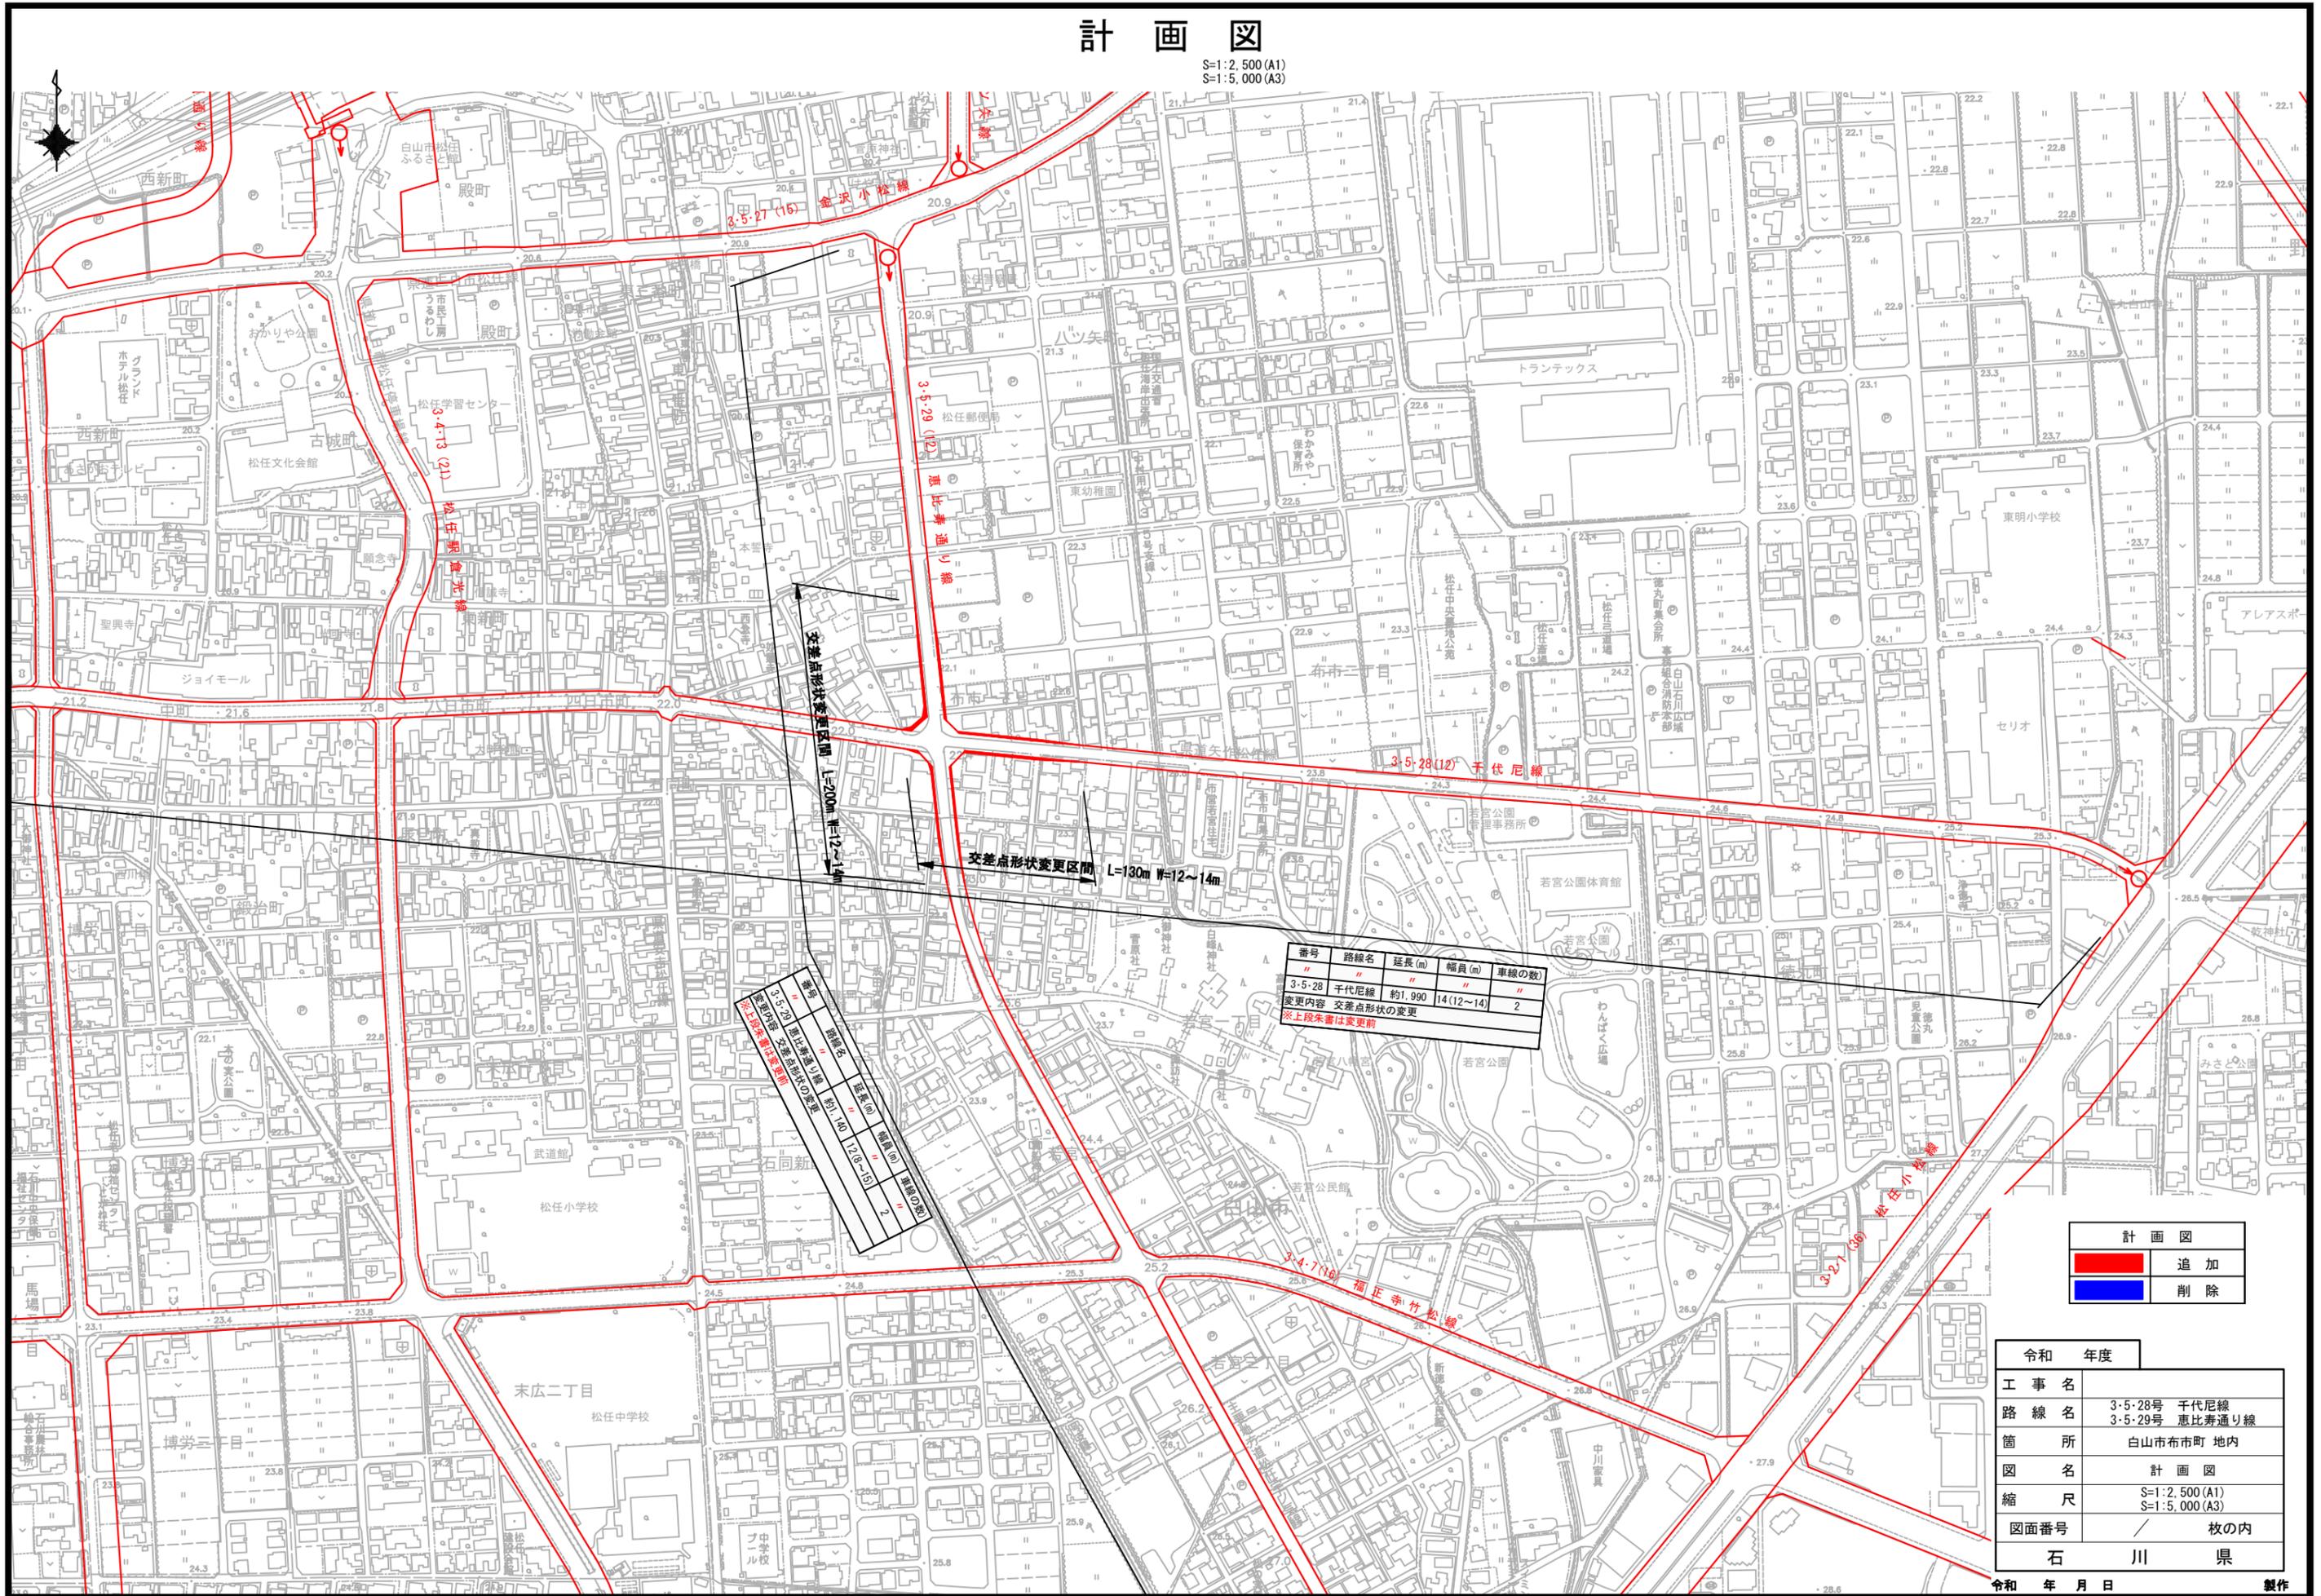

番号	路線名	延長(m)	幅員(m)	車線の数
3-5-28	千代尼線	約1,990	14(12~14)	2
変更内容 交差点形状の変更				
※上段朱書は変更前				

計画図	
■	追加
■	削除

令和	年度
工事名	3-5-28号 千代尼線 3-5-29号 恵比寿通り線
路線名	白山市布市町 地内
箇所	計画図
図名	S=1:2,500 (A1) S=1:5,000 (A3)
縮尺	枚の内
図面番号	石川県