

松任都市計画、美川都市計画、 鶴来都市計画下水道の変更 白山都市計画下水道の変更 総 括 図


※朱書き：変更前

(備考)

千代野処理区	約 127ha (うち、処理区域 約 127ha)	約 127ha
松任中央処理区	約 1,113ha (うち、処理区域 約 1,113ha)	約 1,113ha
南部処理区	約 205ha (うち、処理区域 約 205ha)	約 205ha
松任南部処理区	約 249ha (うち、処理区域 約 249ha)	約 249ha
西南部処理区	約 386ha (うち、処理区域 約 386ha)	約 386ha
松任西南部処理区	約 410ha (うち、処理区域 約 410ha)	約 410ha
鶴来処理区	約 331ha (うち、処理区域 約 331ha)	約 331ha
(流域関連) 梯川処理区	約 428ha (うち、処理区域 約 428ha)	約 428ha
(流域関連) 犀川左岸処理区	約 327ha (うち、処理区域 約 327ha)	約 327ha
徳光都市下水路	約 360ha (うち、処理区域 約 0ha)	

凡 例 (下 水 道 計 画)	
	排水区域 (既決定)
	排水区域 (追 加)
	排水区域 (廃 止)
	処 理 場 (既決定)
	ポ ン プ 場 (既決定)
	幹 線 管 渠 (既決定)
	処 理 区 域 界

凡 例 (都 市 計 画)	
	第1種低層住居専用地域
	第2種低層住居専用地域
	第1種中高層住居専用地域
	第2種中高層住居専用地域
	第1種住居地域
	第2種住居地域
	準住居地域
	近隣商業地域
	商業地域
	準工業地域
	工業地域
	工業専用地域
	市街化区域界
	行政区域界

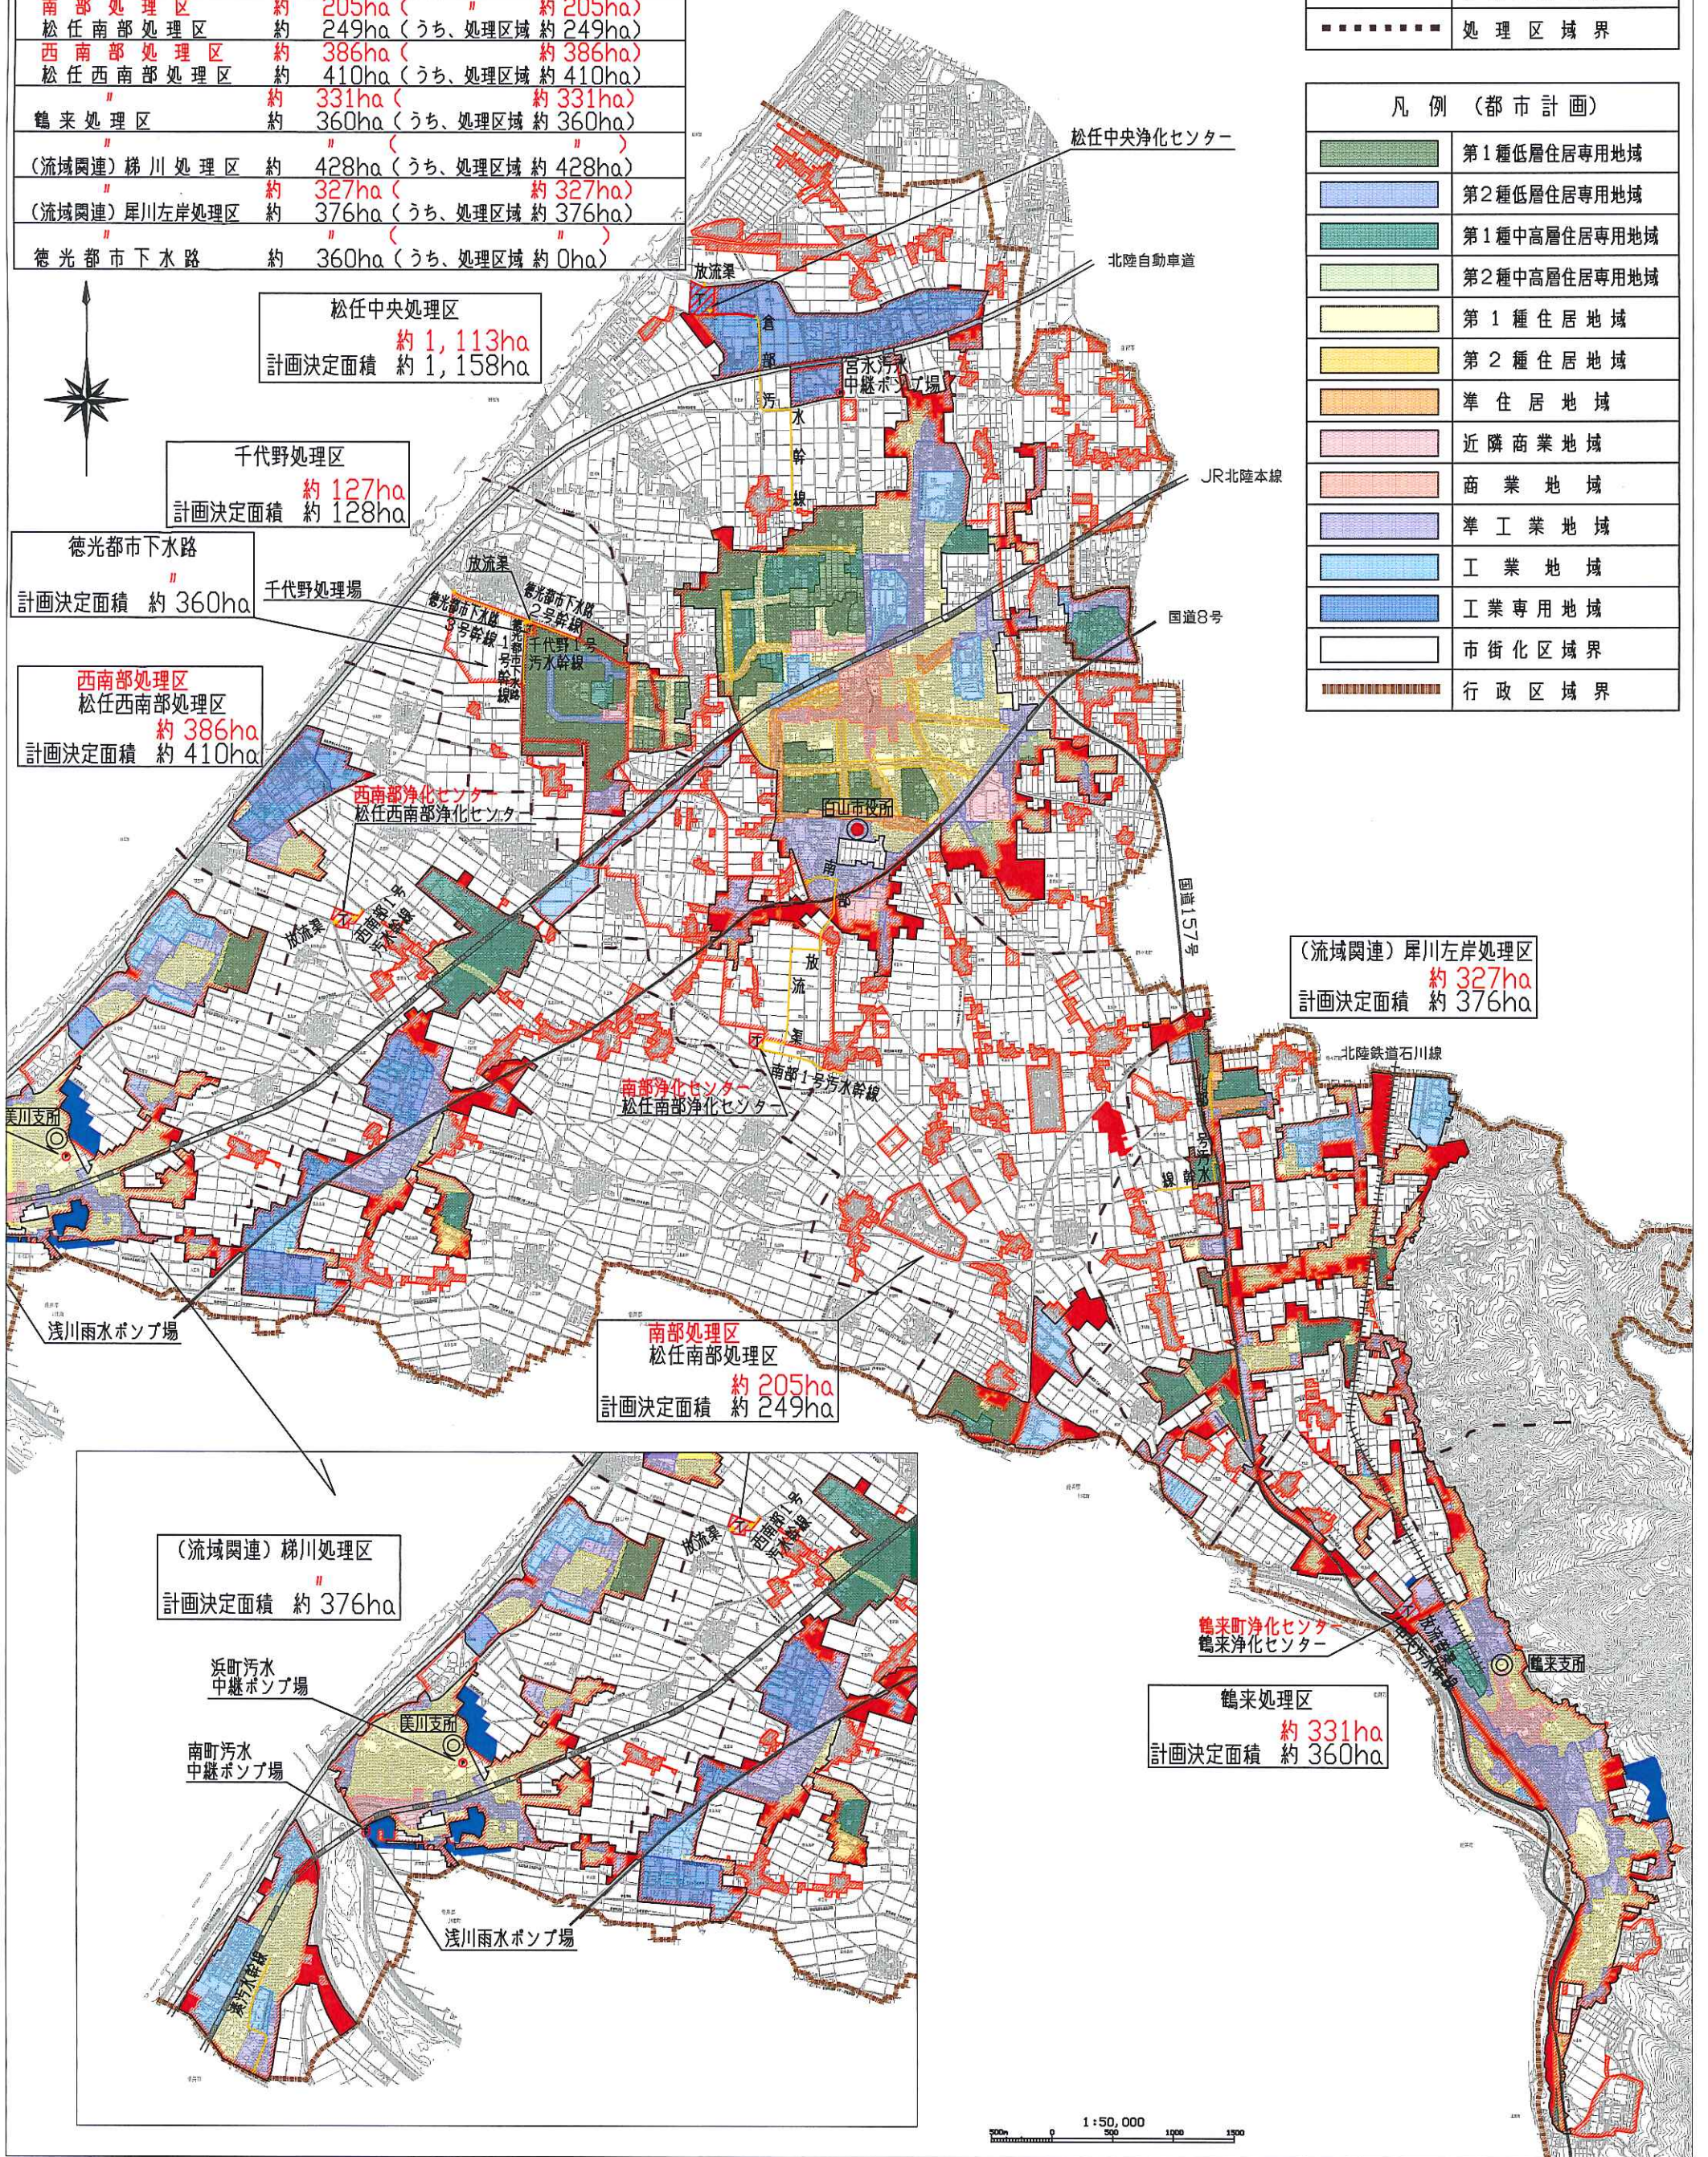

(流域関連) 梯川処理区
計画決定面積 約 376ha

浜町汚水
中継ポンプ場
南町汚水
中継ポンプ場

美川支所

浅川雨水ポンプ場

南部処理区
松任南部処理区
約 205ha
計画決定面積 約 249ha

南部浄化センター
松任南部浄化センター

西南部浄化センター
松任西南部浄化センター

西南部処理区
松任西南部処理区
約 386ha
計画決定面積 約 410ha

徳光都市下水路
計画決定面積 約 360ha

千代野処理区
計画決定面積 約 127ha

松任中央処理区
約 1,113ha
計画決定面積 約 1,158ha

(流域関連) 犀川左岸処理区
約 327ha
計画決定面積 約 376ha

鶴来処理区
約 331ha
計画決定面積 約 360ha

鶴来町浄化センター
鶴来浄化センター

鶴来支所